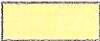


LEGENDA ČAR:

- STÁVAJÍCÍ STAV / POLOHOPIS
- NOVÝ STAV
- KATASTRÁLNÍ MAPA
- BUDOVY

LEGENDA POVRCHŮ:

-  CHODNÍK ZE ZÁMKOVÉ DLAŽBY TL. 60 mm, BARVA ŠEDÁ
-  RELIÉFNÍ DLAŽBA, BARVA ČERVENÁ, TL. 60 mm
-  VJEZD ZE ZÁMKOVÉ DLAŽBY TL. 80 mm, BARVA ŠEDÁ
-  SNÍŽENÝ OBRUBNÍK < 2 cm
-  PŘECHODOVÝ OBRUBNÍK 100/15/15 - 25

LEGENDA INŽENÝRSKÝCH SÍTÍ:

- VODOVOD - BVK
- SDĚLOVACÍ KABEL - BVK
- DEŠŤOVÁ KANALIZACE - OBEC NEBOVIDY
- PLYNOVOD - GASNET
- SDĚLOVACÍ KABELY - CETIN - STÁVAJÍCÍ
- SDĚLOVACÍ KABELY - CETIN - RUŠENÉ
- SDĚLOVACÍ KABELY - CETIN - NOVÉ
- VEDENÍ NN NADZEMNÍ - E.ON
- VEDENÍ NN PODZENÍ - E.ON


**DOKUMENTACE
SKUTEČNÉHO PROVEDENÍ**

SWIETELSKY 9
stavební s.r.o.

odštěpný závod Dopravní stavby MORAVA, oblast Brno
ČR - 620 00 Brno, Javorová 60
tel. 599 010 000, fax 599 010 000

VÝŠKOVÝ SYSTÉM : BALT p.v.

SOUŘADNICOVÝ SYSTÉM : JTSK

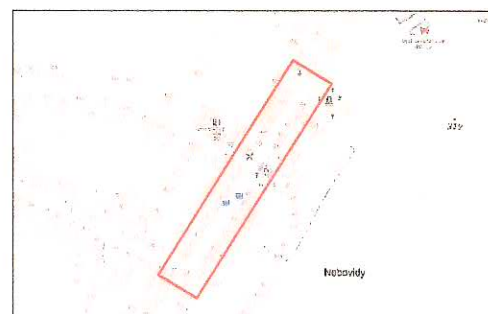

ZODPOVĚDNÝ PROJEKTANT : ING. PAVEL TOMAN			
INVESTOR :	OBEC NEBOVIDY	DATUM :	10/2020
KATASTR :	NEBOVIDY U BRNA [701831]	STUPEŇ :	DSPS
STAVBA:			
STAVEBNÍ ÚPRAVY STÁVAJÍCÍHO CHODNÍKU PODÉL SILNICE III/15275 V OBCI NEBOVIDY S BEZBARIÉROVÝM ŘEŠENÍM - ETAPA I			
PŘÍLOHA :			
SITUACE		MĚŘÍTKO :	PŘÍLOHA :
		1:250	C 1.2.1
		PARÉ Č. :	

